


日期 DATE	111.12
比例 SCALE	
單位 UNIT	
設計 DESIGNED	
繪圖 DRAWN	
校核 CHECKED	
審定 APPROVED	
會簽 SIGNED	
修正 REVISIONS	

竣工圖

工程名稱 PROJECT	樓插座配置圖
圖名 TITLE	樓插座配置圖

圖例說明:

○	插座	▨	配電盤箱
⊗	檯面插座		
○ ^u	含USB插座		
△	專迴		
△ ^{AC}	冷器(室內機)專迴		
Ⓝ	網路		
Ⓣ	電視組插座		
Ⓢ	電話		
Ⓢ	有線電視		

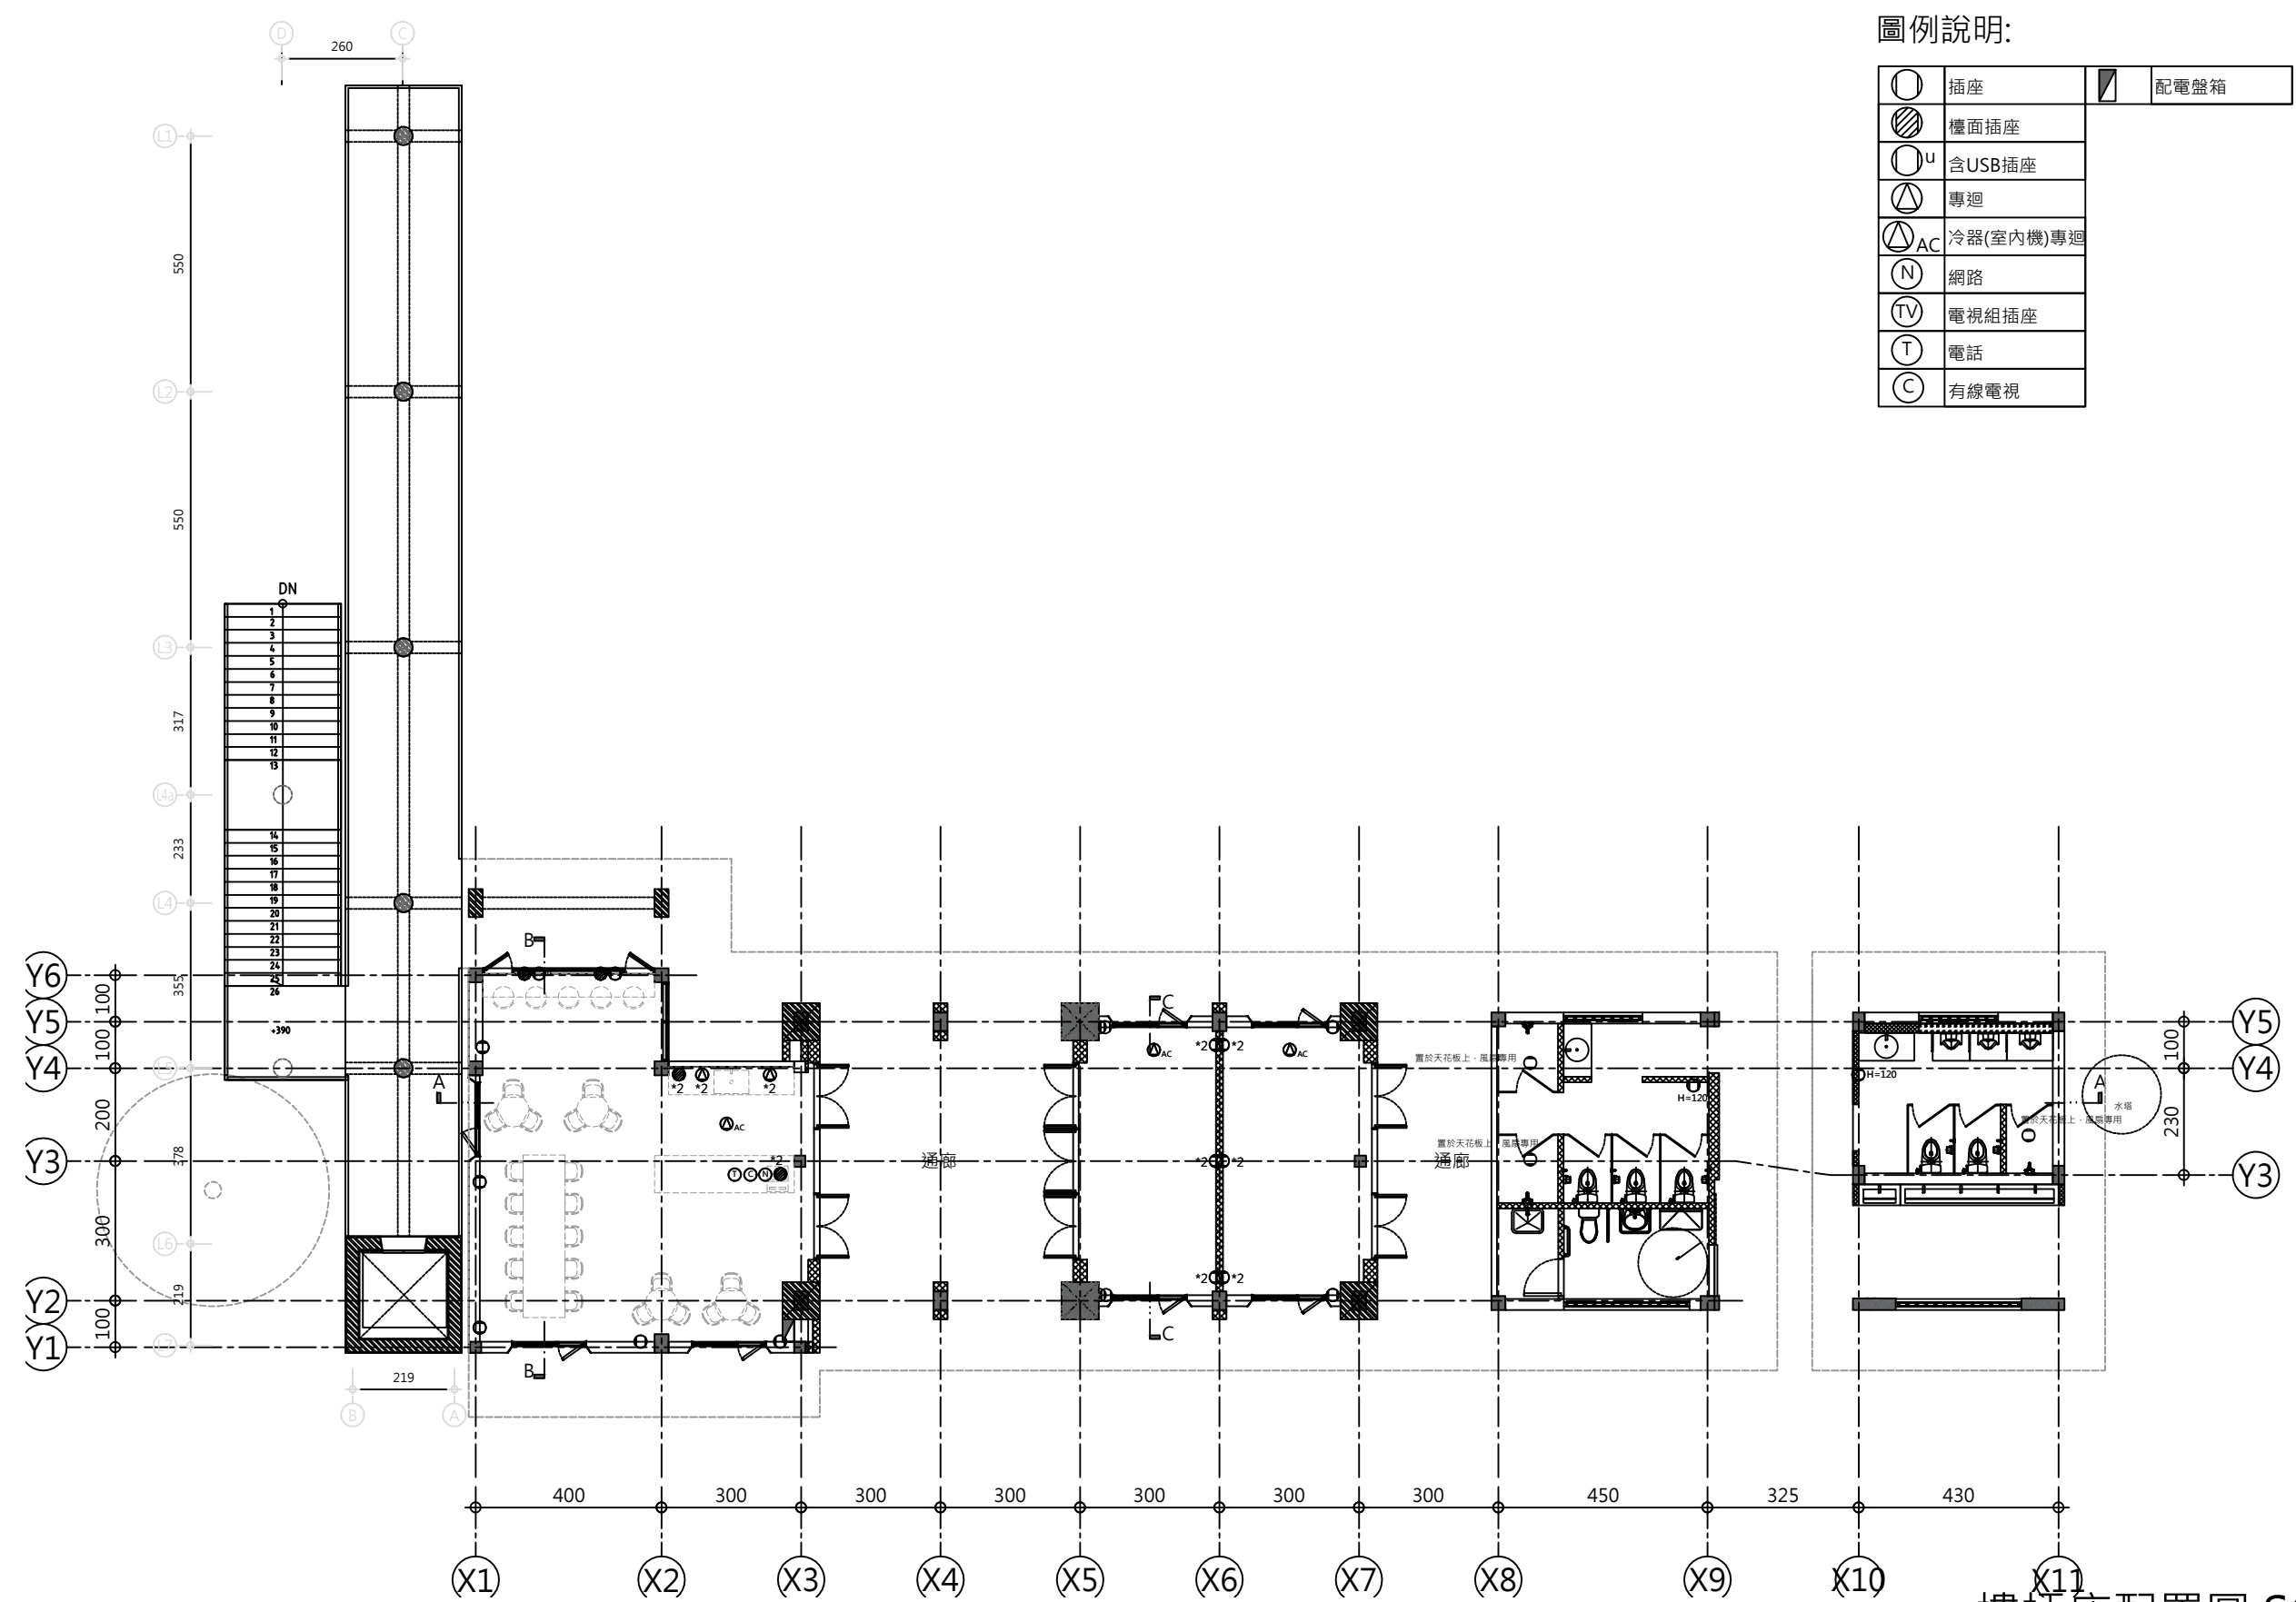

一樓插座配置圖 SCALE: 1/150